



尺目 : 鉄筋コンクリート造

縮尺
S 1:100
設計年月日

工事名称 : (仮称) 長浦地域自治活動センター新築工事
図面名称 : PH R 階平面図

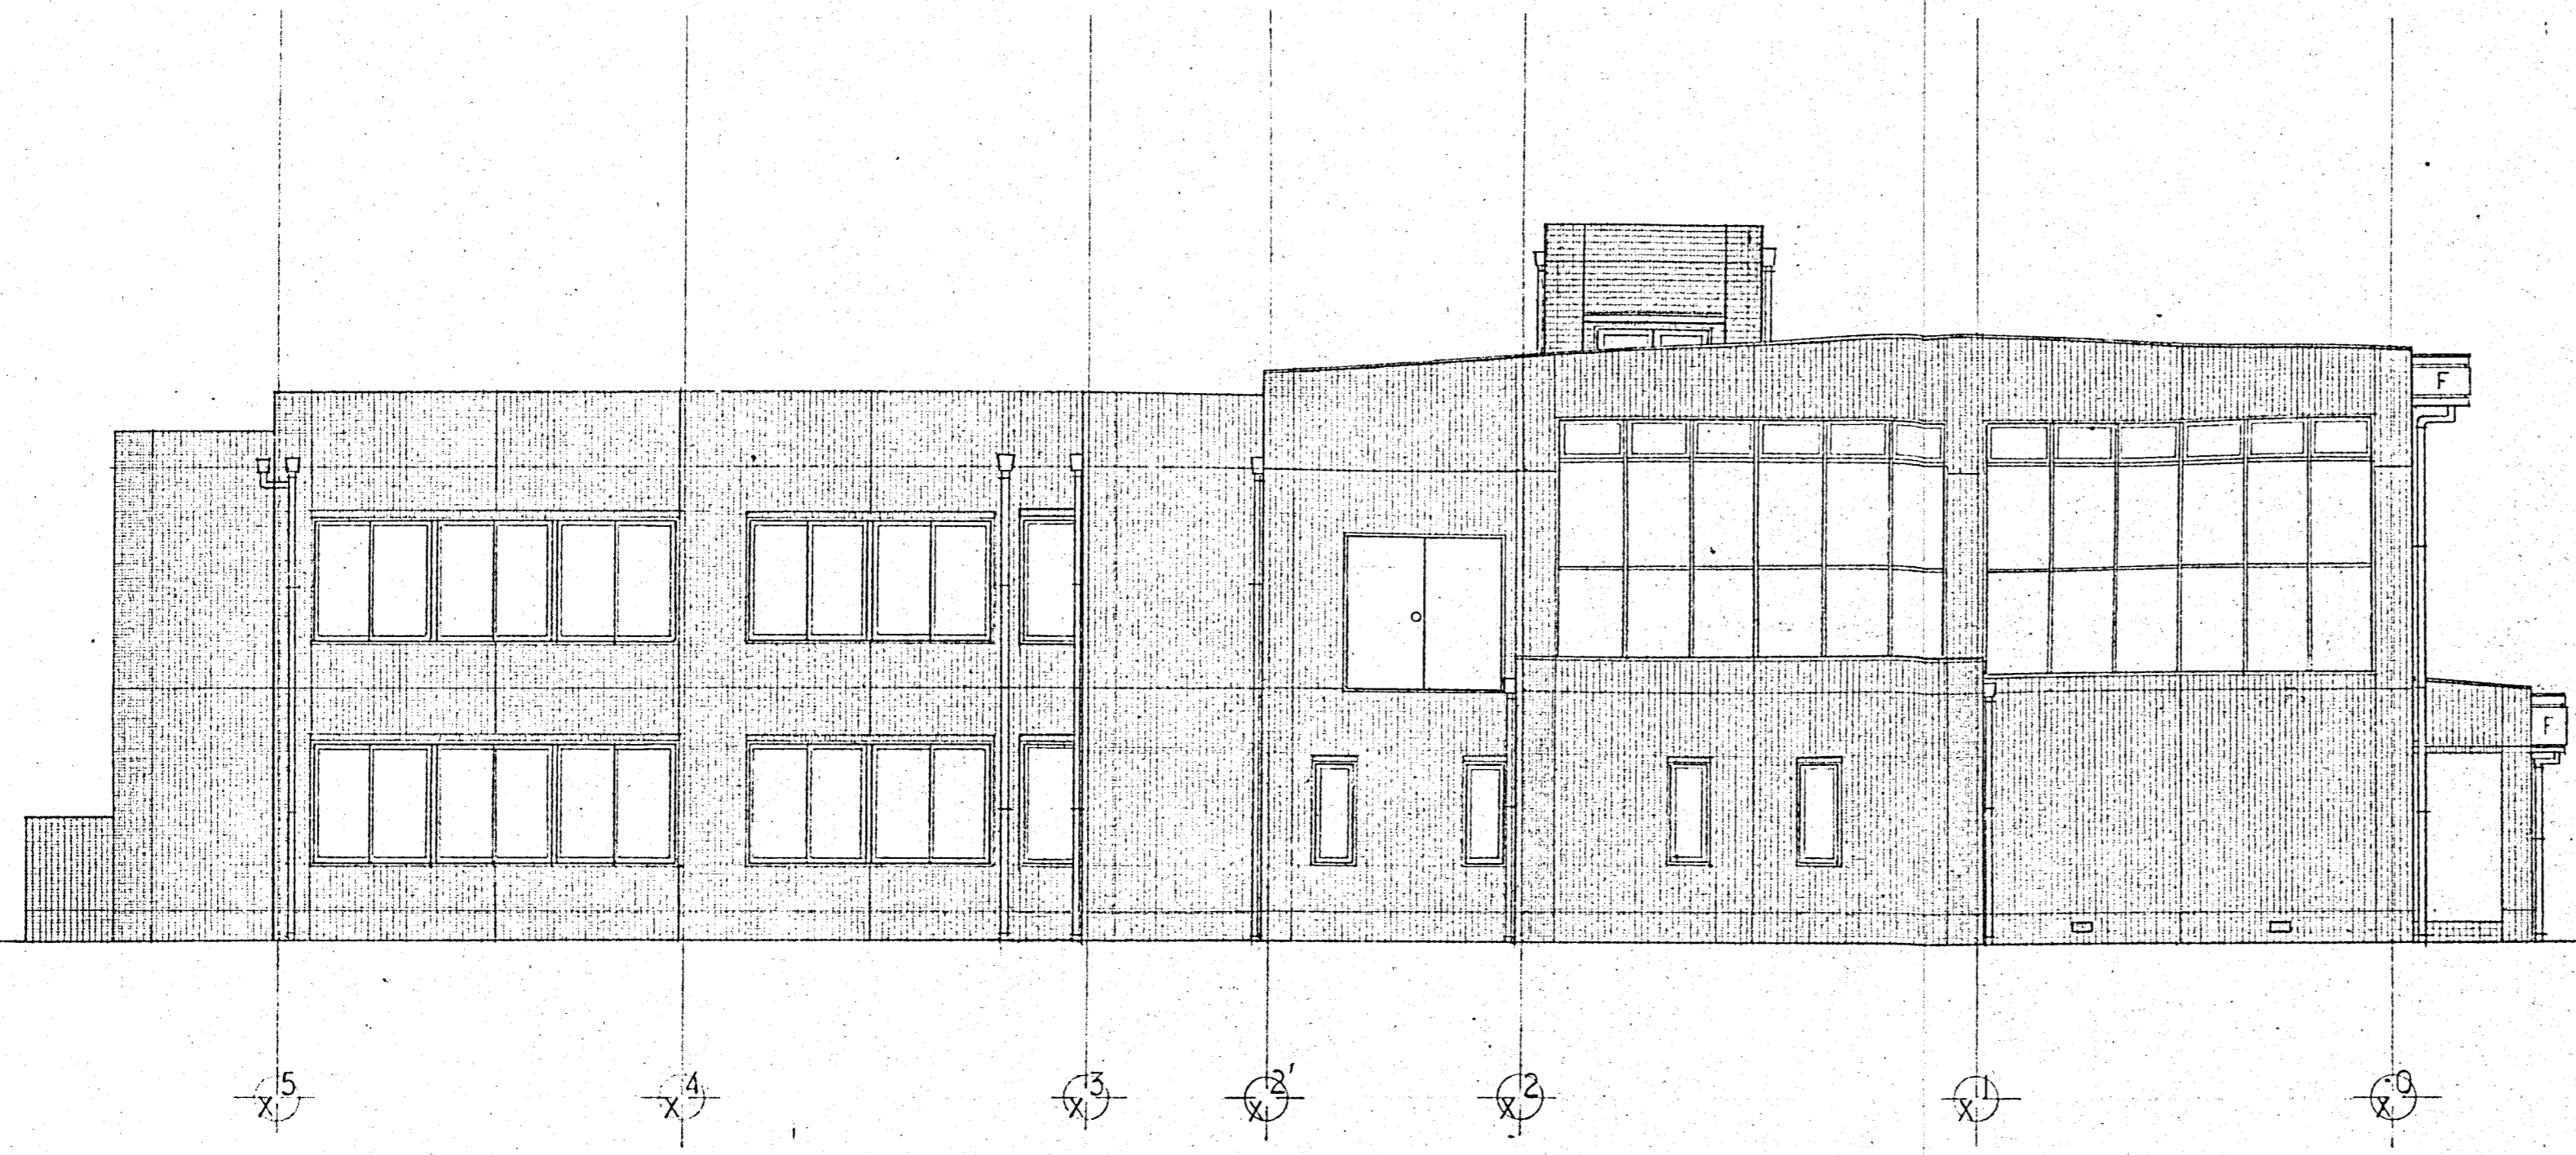

北立面図

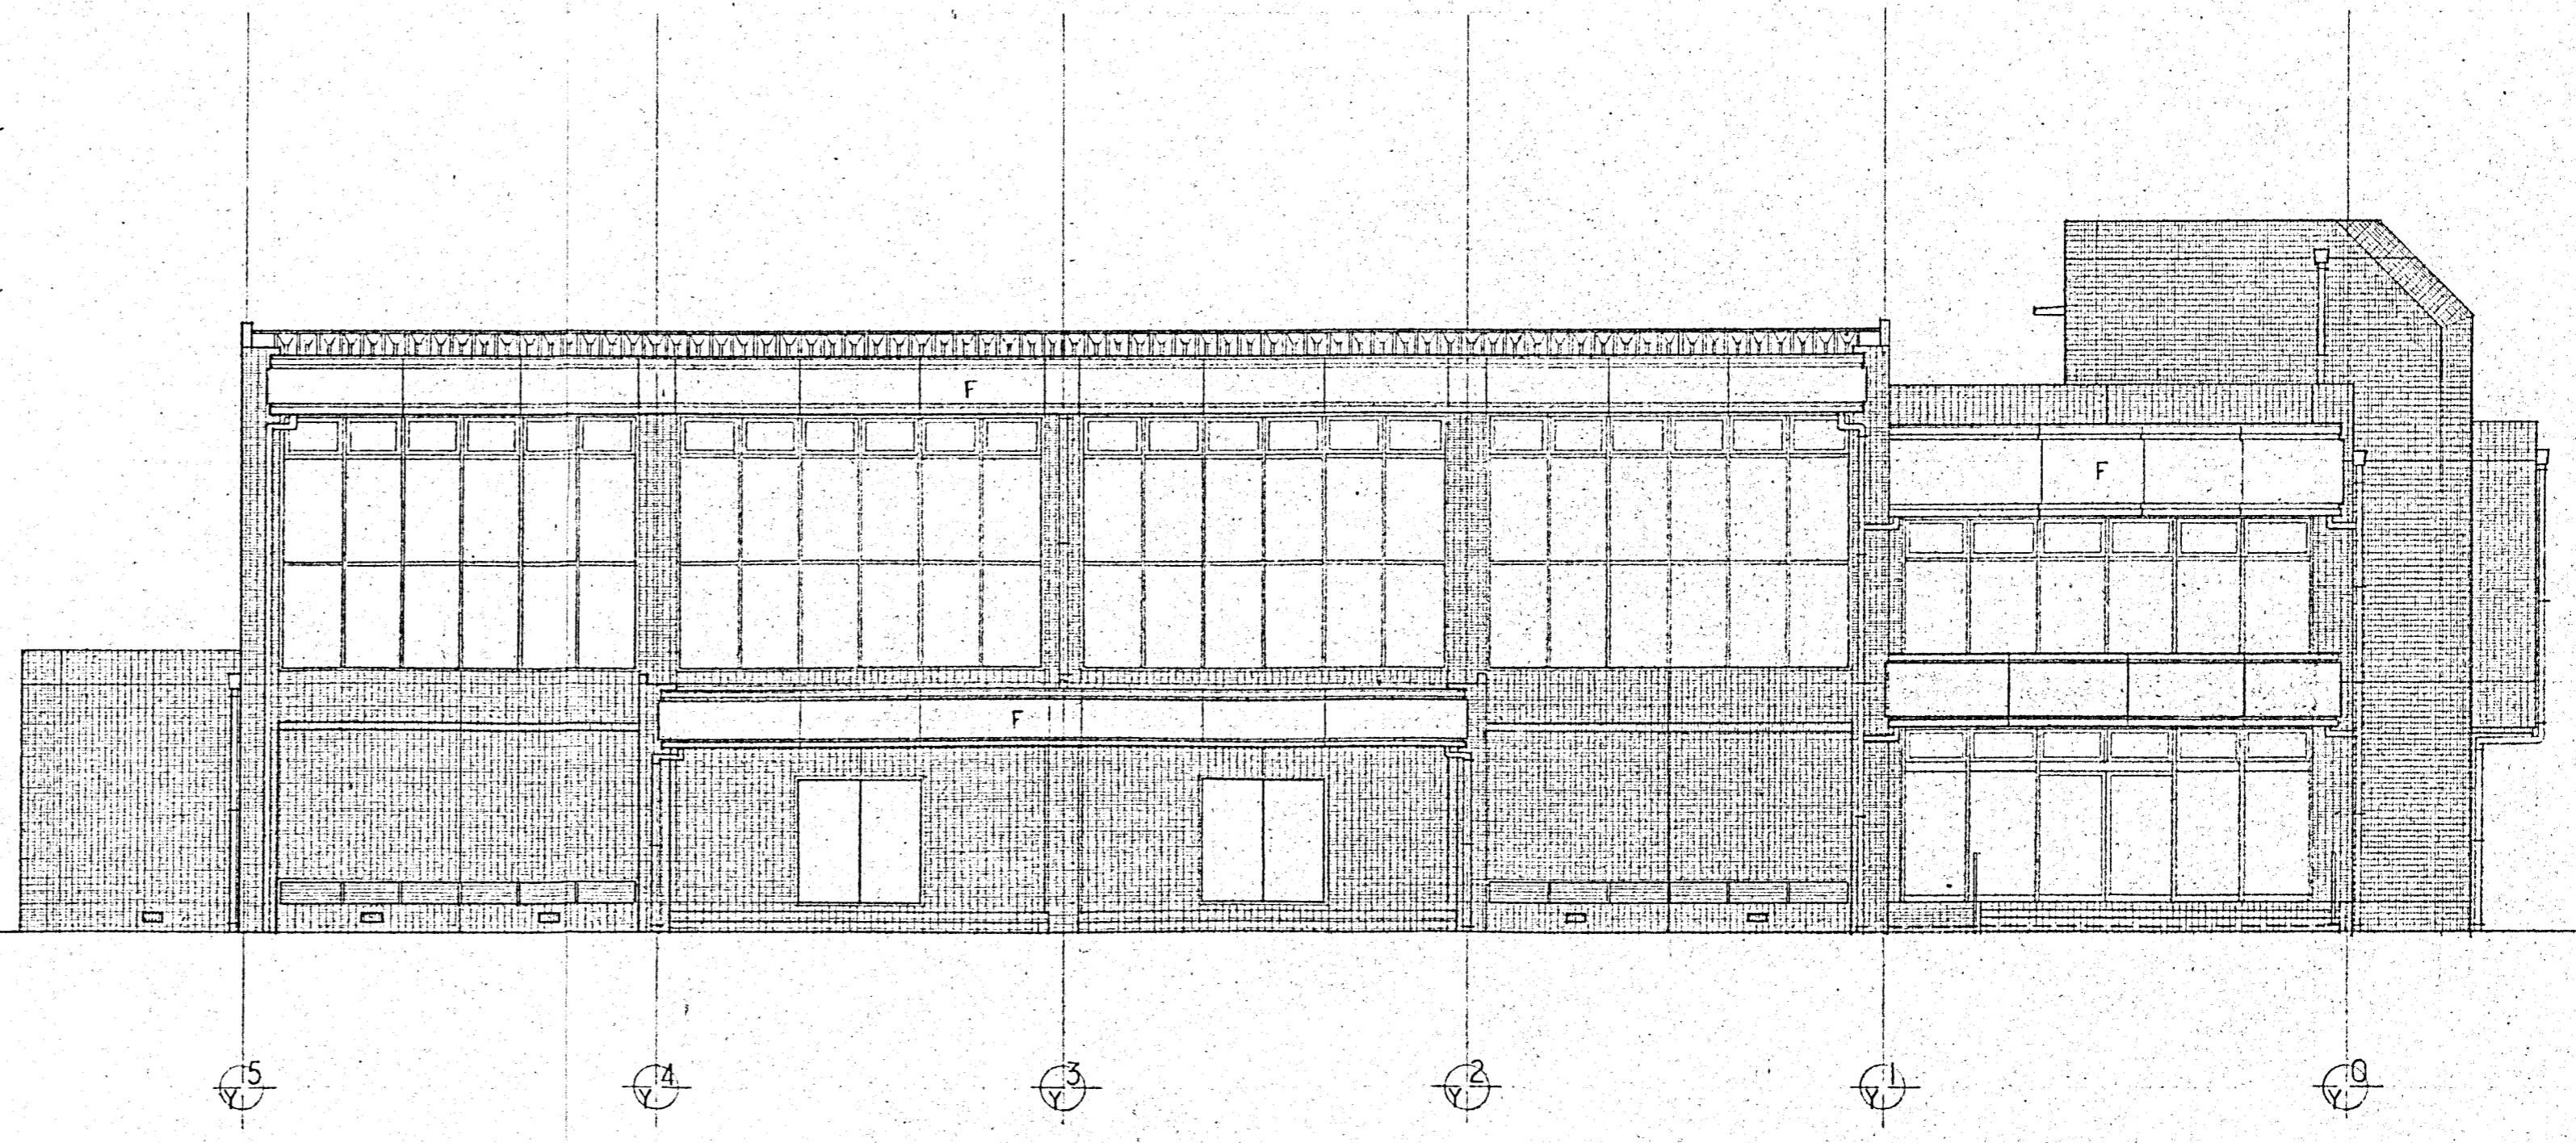


西立面図

R321
E: 3094-1-2782と2783の図


縮尺
S 1:100
設計年月日

工事名称 (仮称)長浦地域自治活動センター新築工事
図面名称 立面図(2)

No. A-10

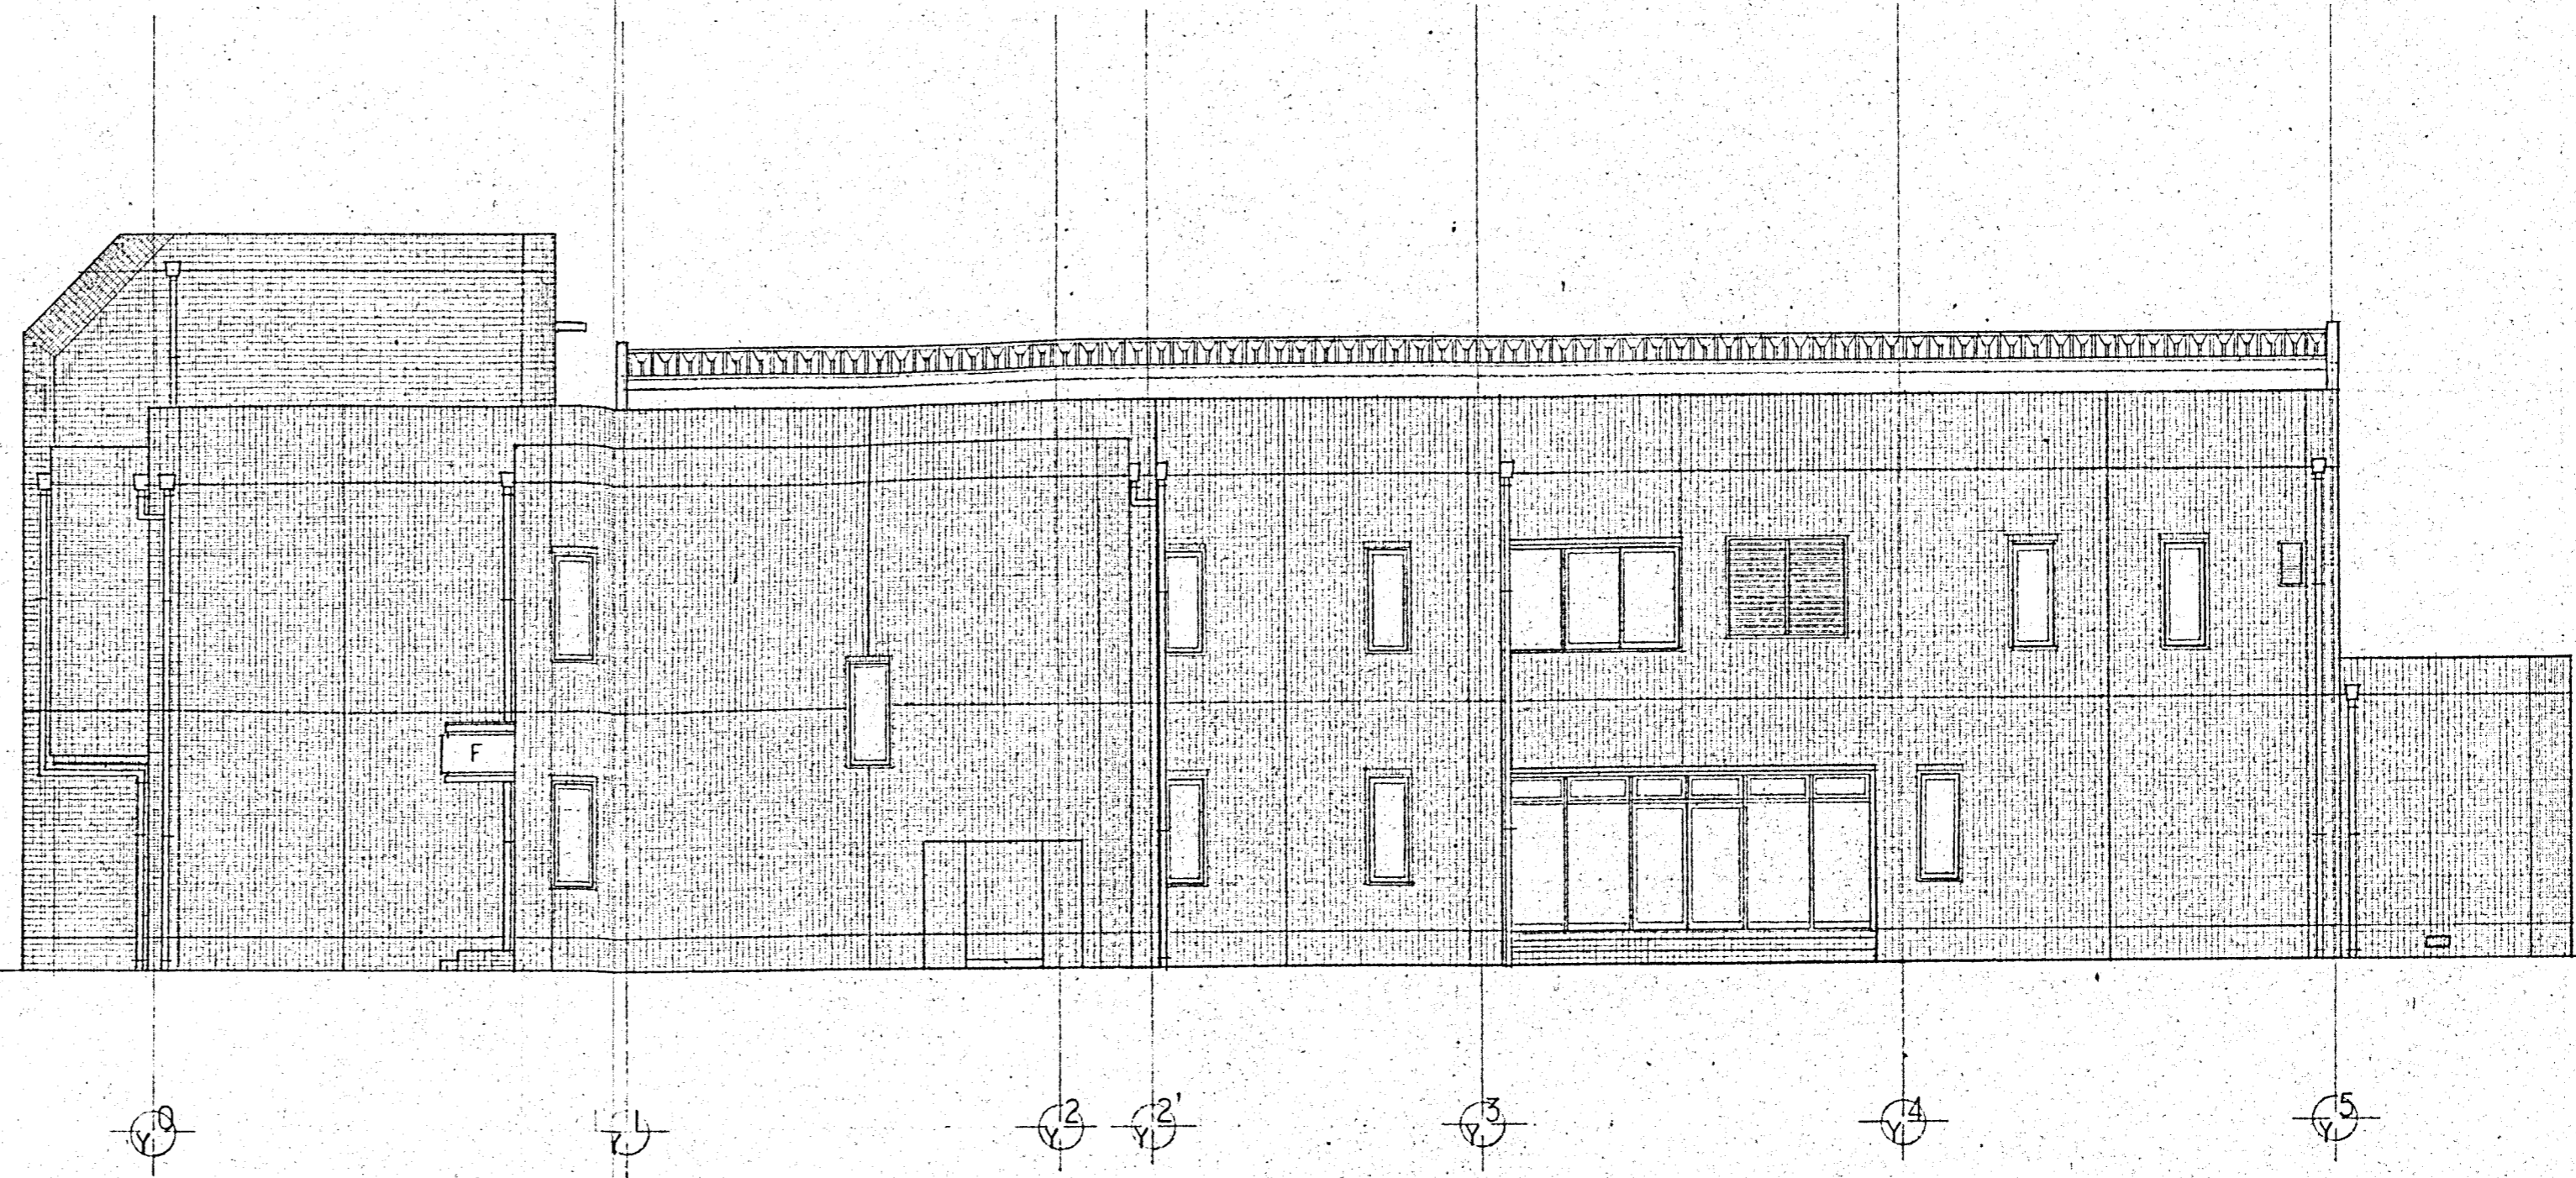

東立面

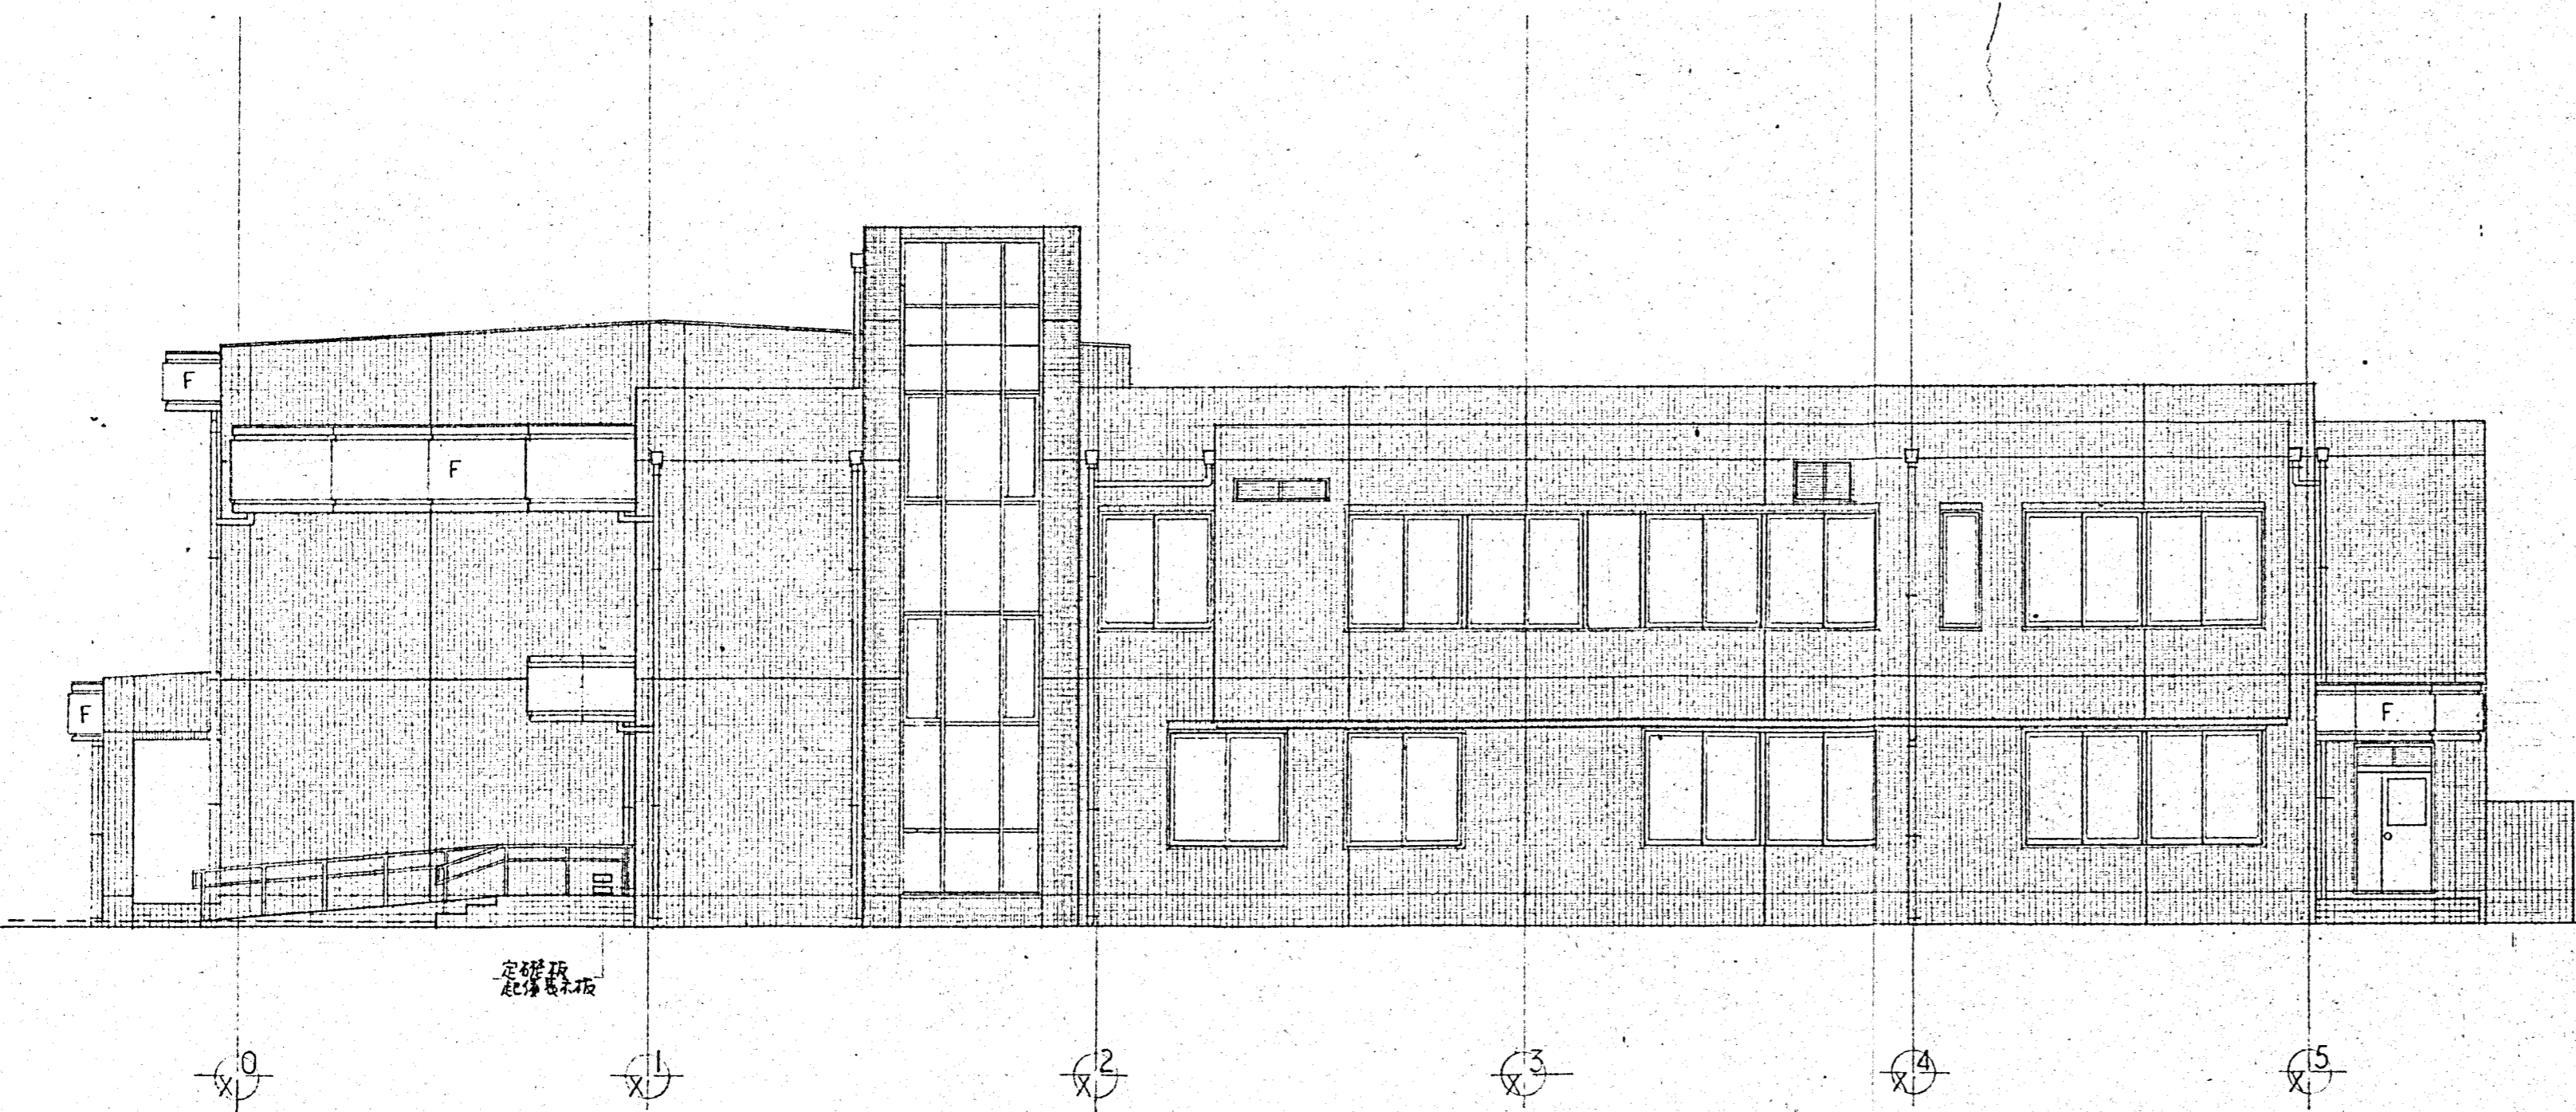

南立面


客用エレベーター

尺 寸
F: 2020-1-27 竣工図

縮 尺
S 1:100
設計年月日

工事名称 (仮称) 長浦地域自治活動センター新築工事
図面名称 立面図(1)

No. A-9

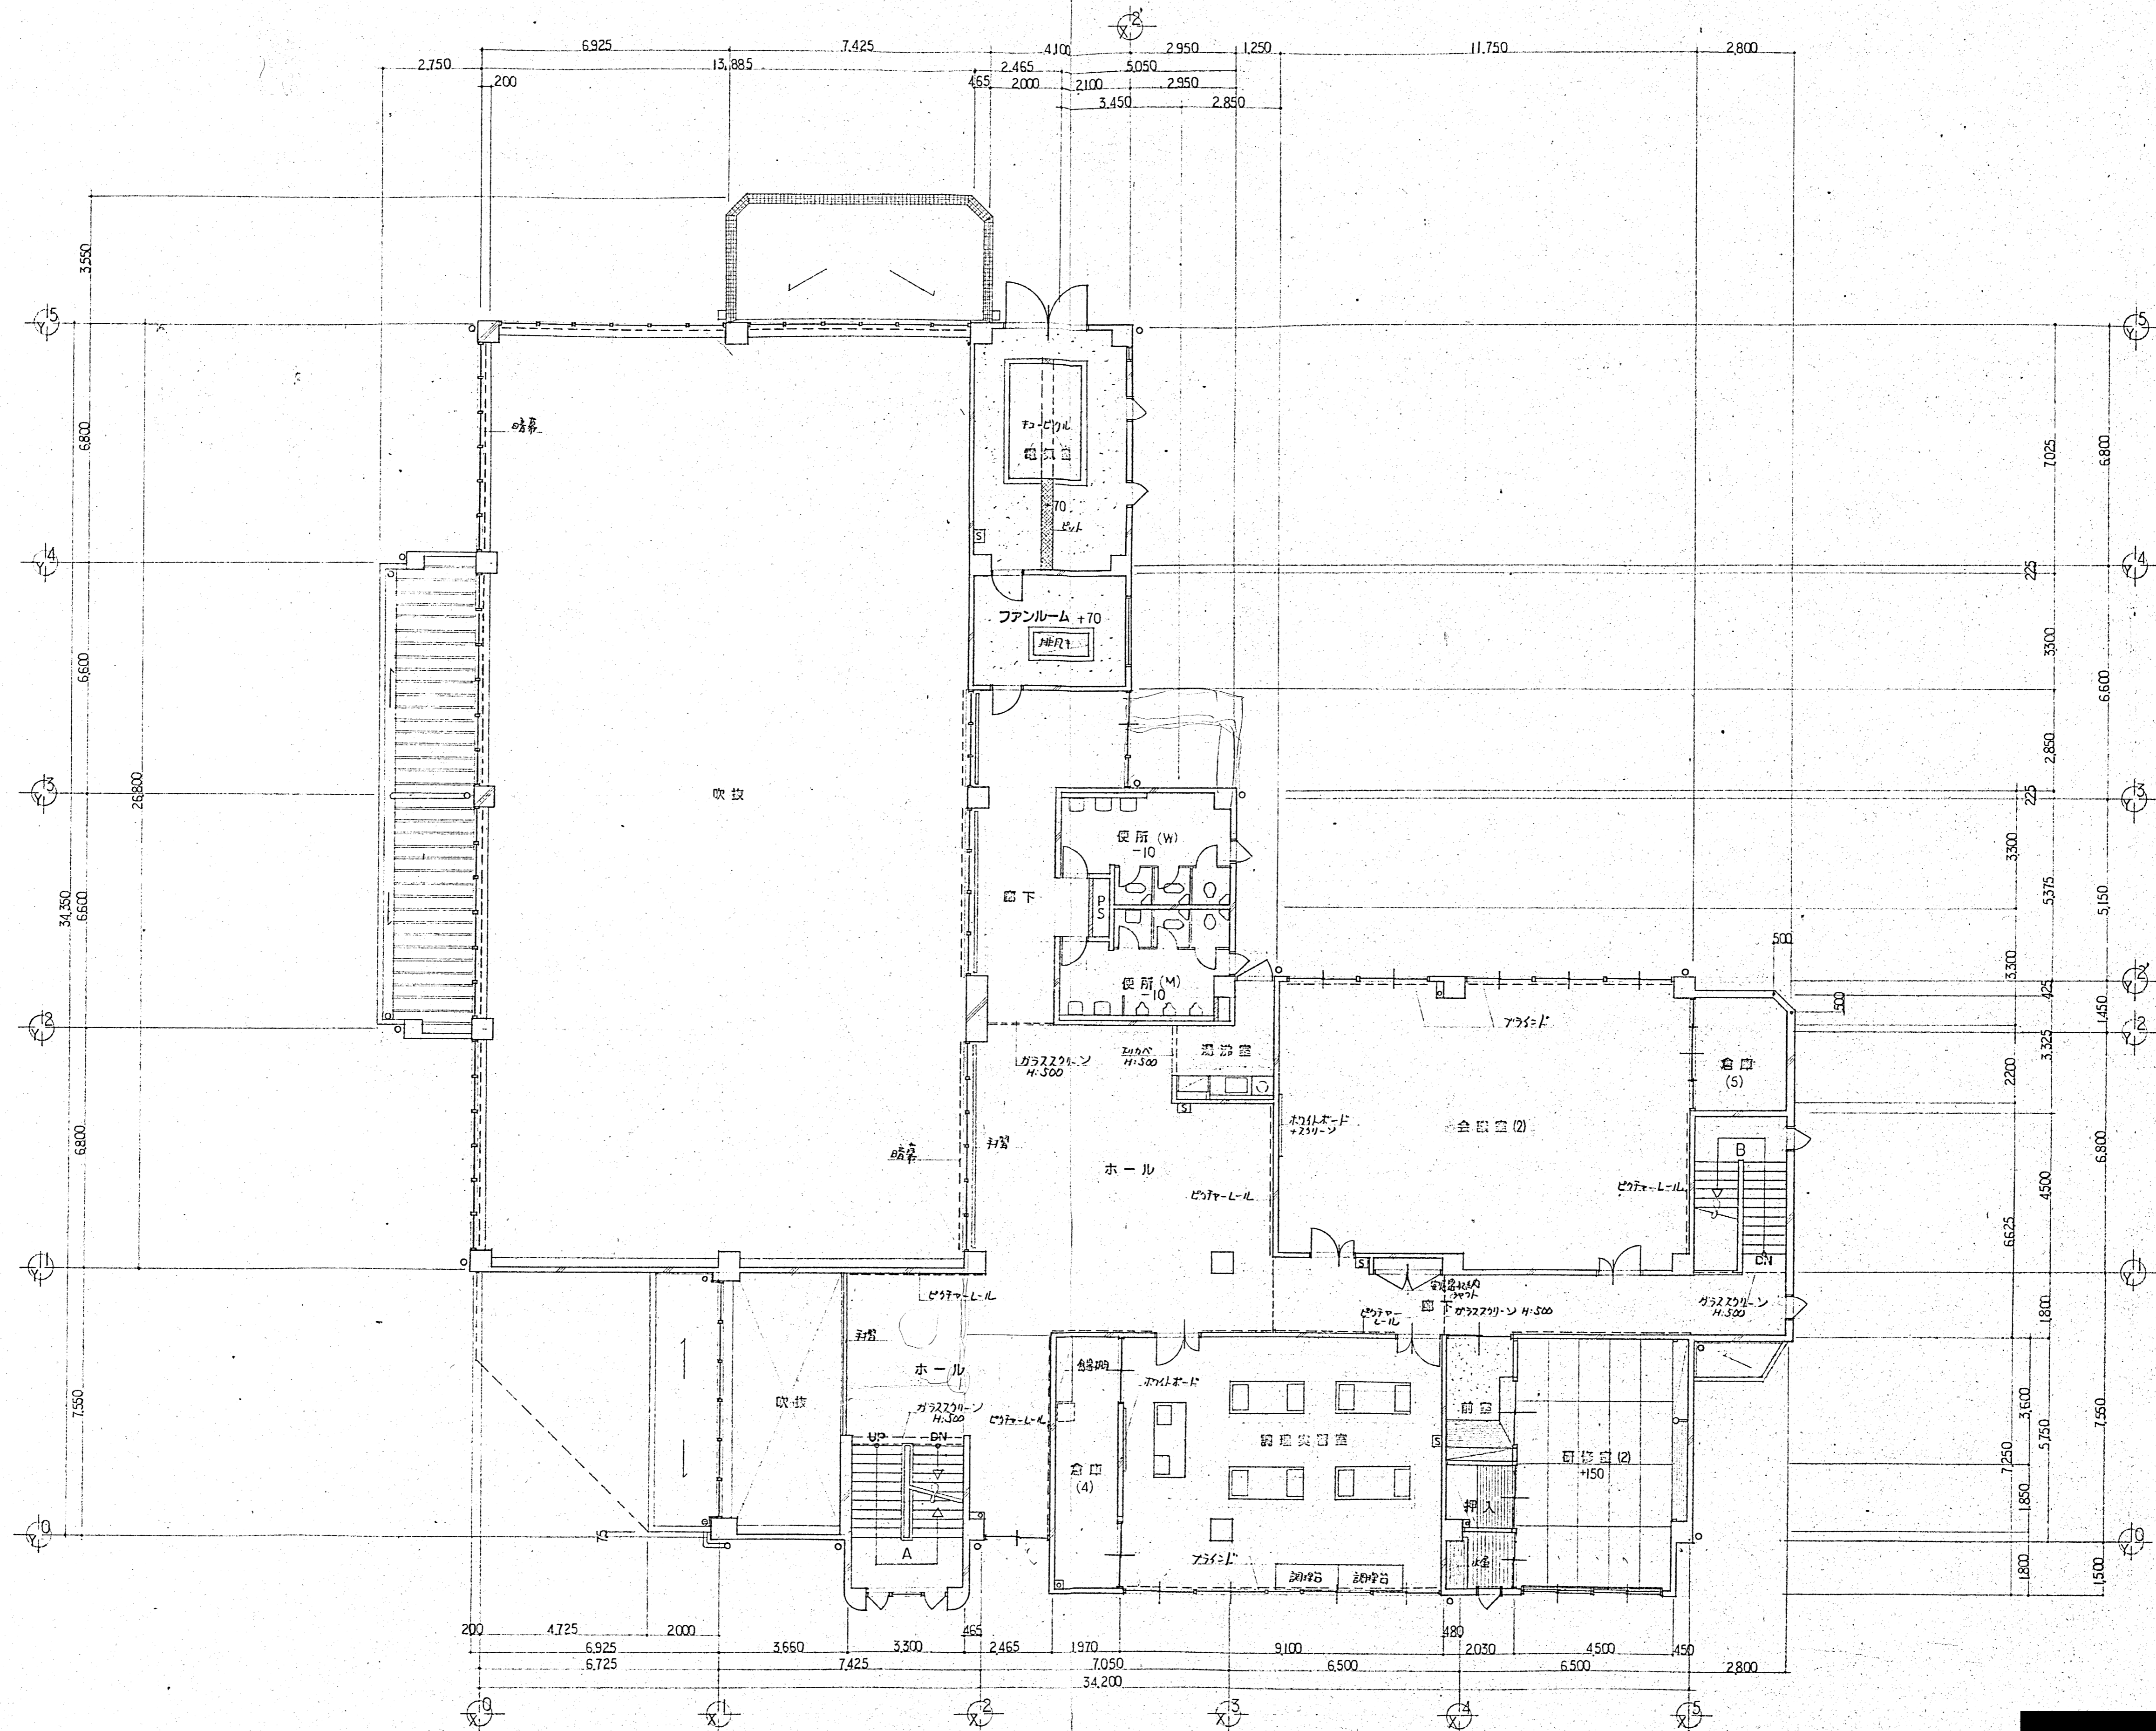

2階平面図

特記寸法高 ±0


縮尺
S 1:100
設計年月日

工事名称 (仮称) 長浦地域自治活動センター新築工事
図面名称 2階平面図